


キラキラレストラン

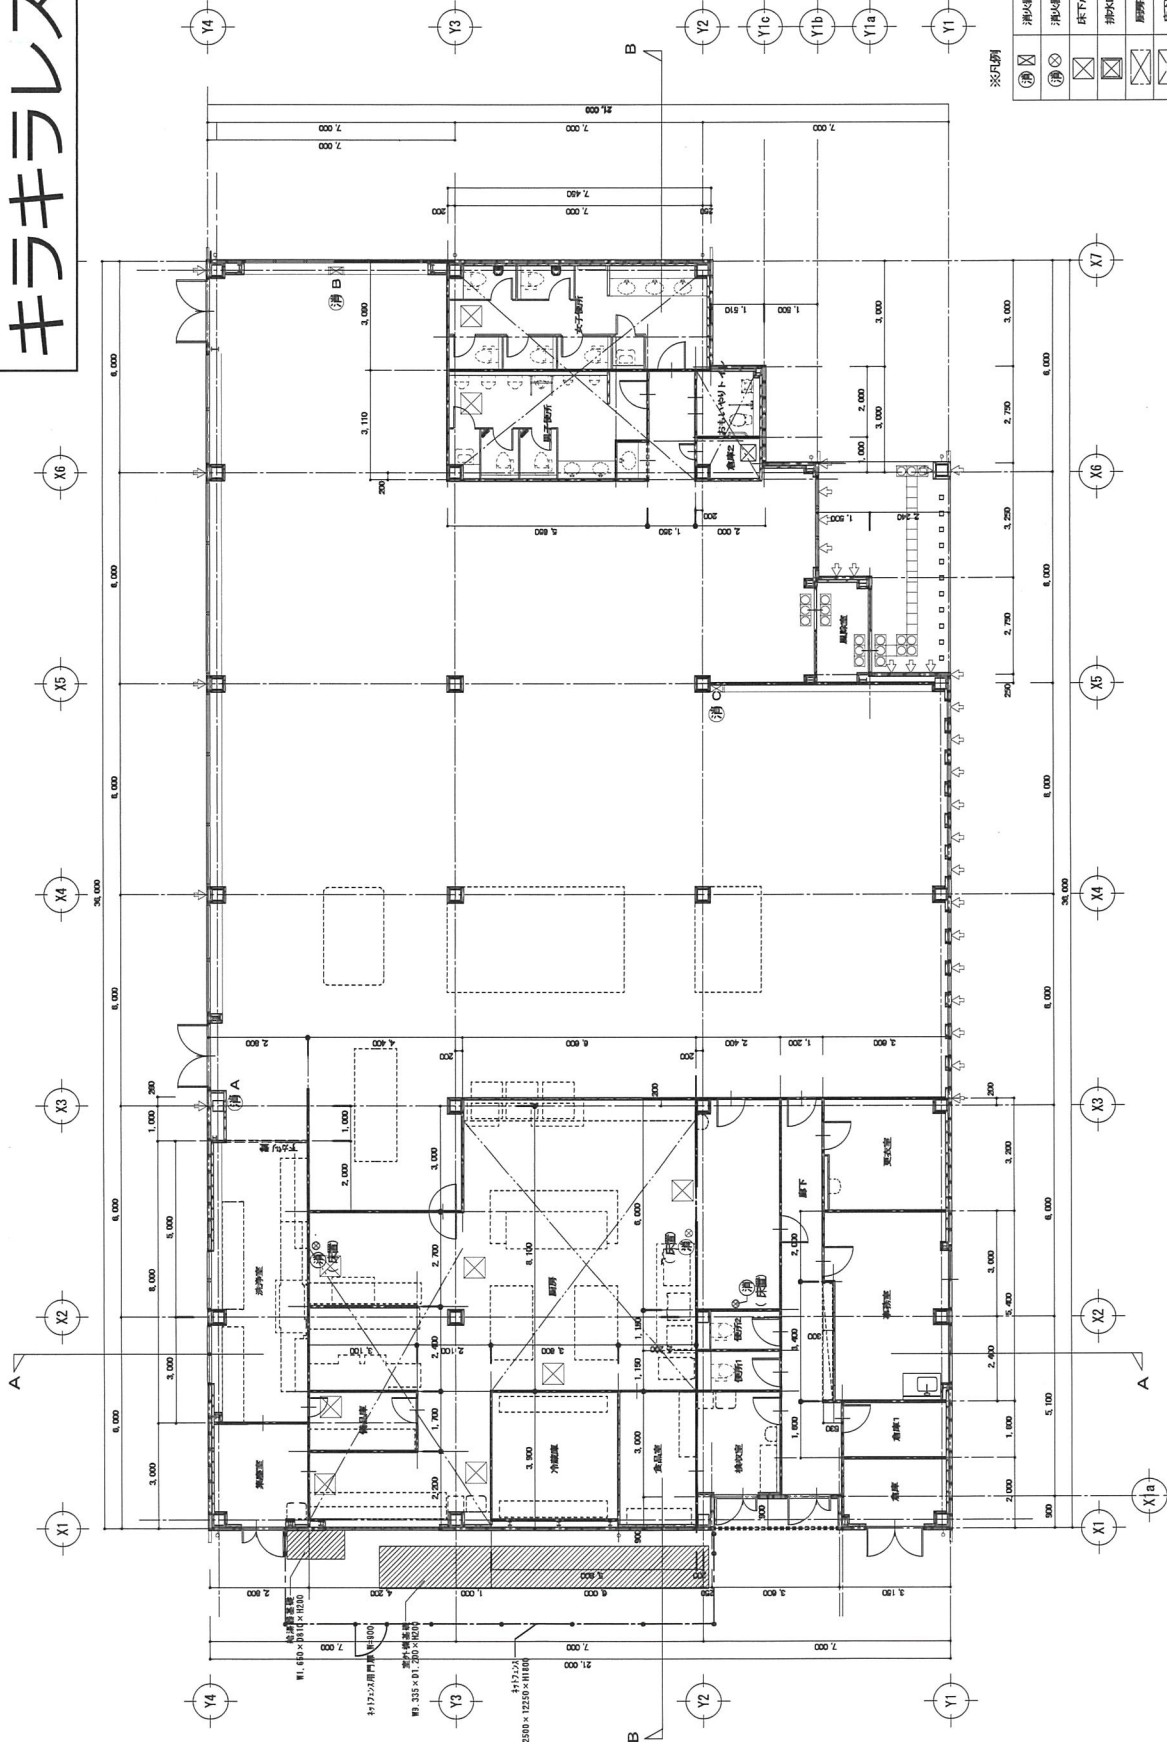

※凡例

④	消火設備ボックス
⑤	消火器 (設置図)
⊗	床下換気口
⊗	排水口: クレーニング蓋
⊗	排水フード (機械設備工事)
⊗	床下ダクト
⊗	プランター用ロック 30箇所
⊗	厨房機器、冷凍、冷蔵設備工事

平面図 S=1:100

<p>株式会社 タキガワ設計 大田区藤原 1770004号 TEL: 03-246-0966 FAX: 03-246-4054</p>	<p>新潟市建設部公共建築第1課</p>	<p>図名 平面図</p>	<p>竣工図</p>
	<p>工事名 食と花の交流センター レストラン 建設工事</p>	<p>年月日 2014.04</p>	<p>縮尺 1:100</p>